


Grobsteinschlichtung in Beton:



Übersichtslageplan
Lage der Straße ev. tiris Auszug

Foto

Ansicht M1:50/ 1:100

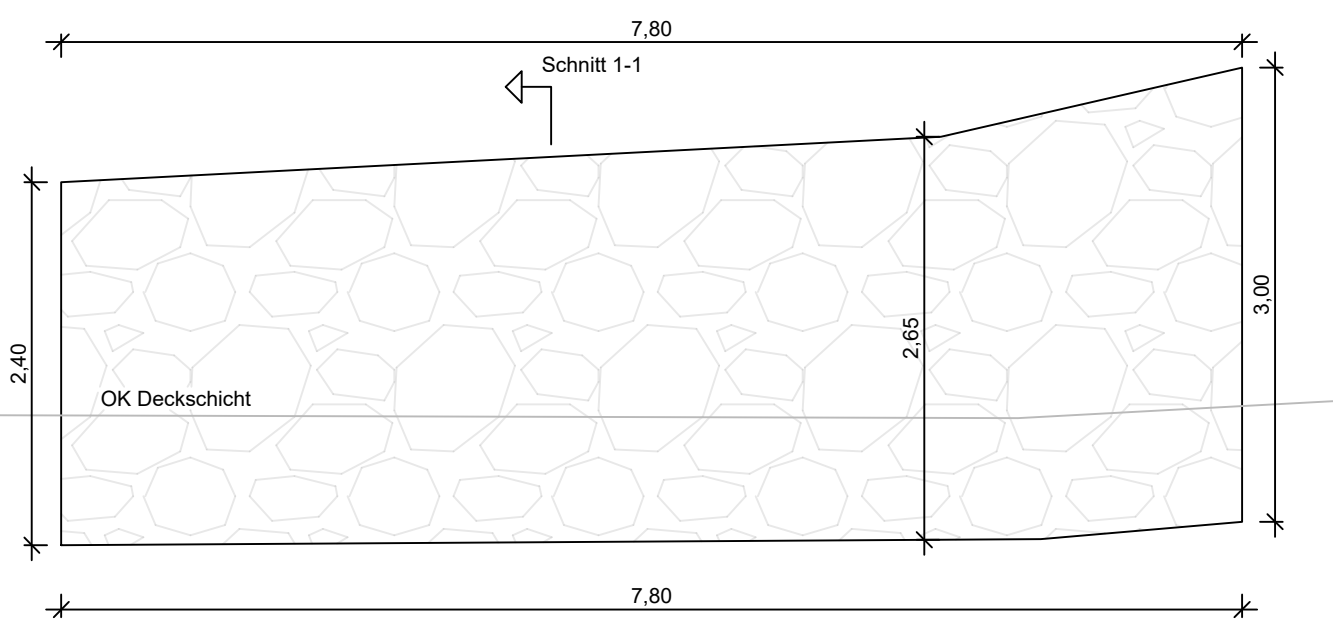

Schnitt 1-1 M1:50/ 1:100:

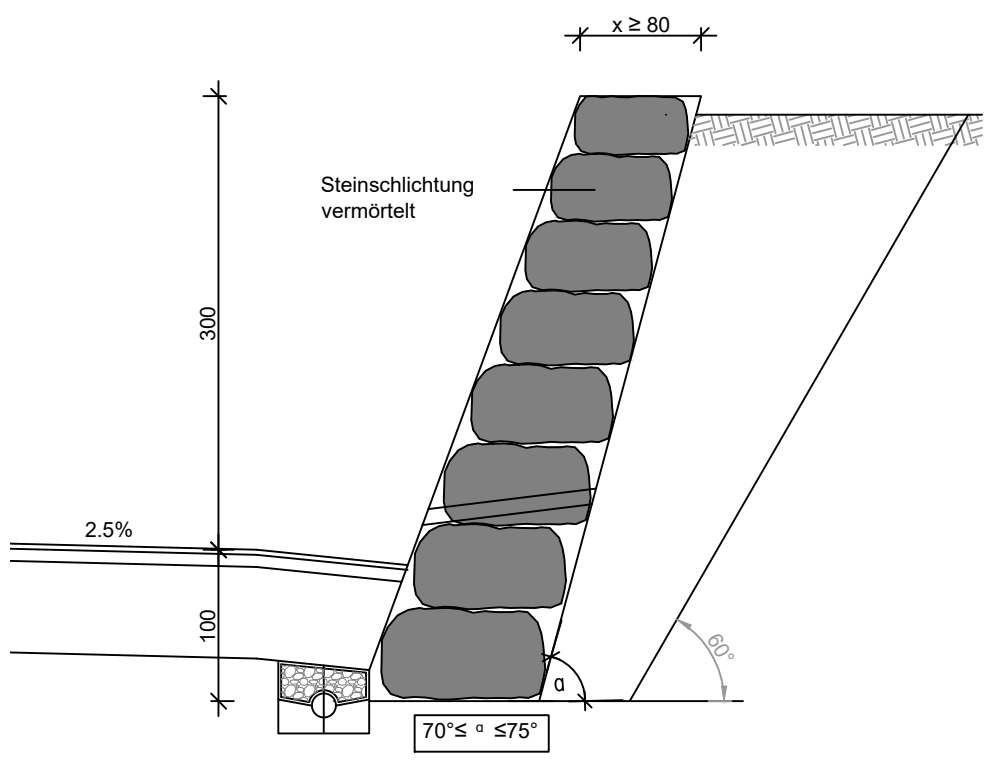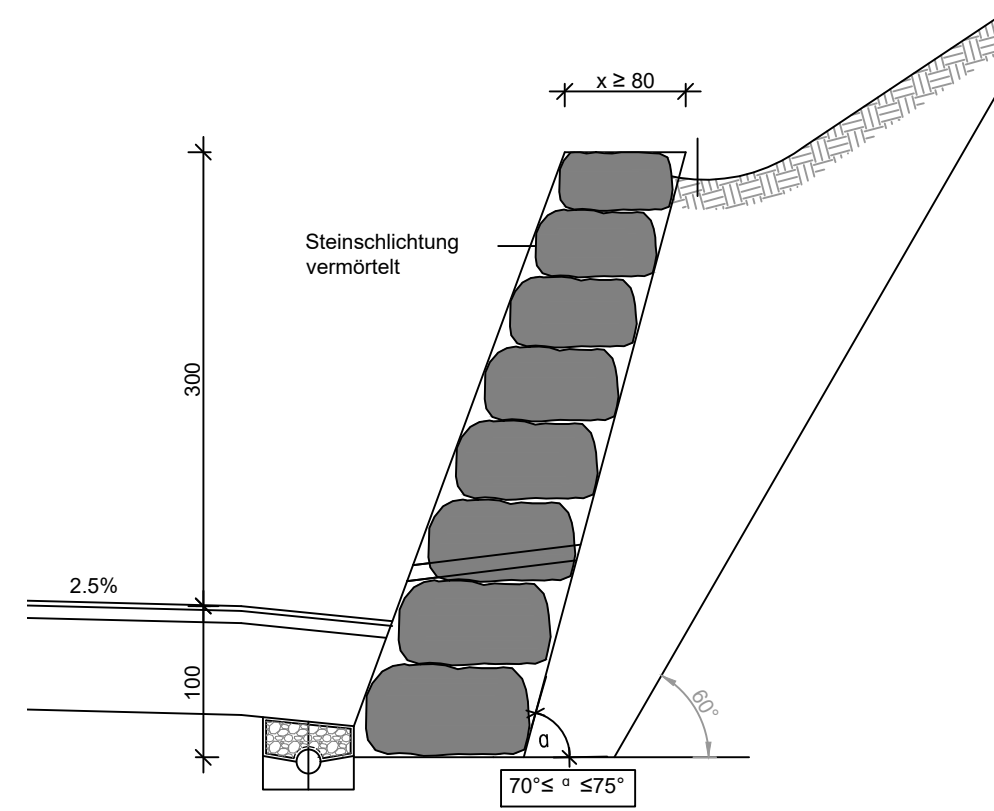

Ausführungszeitraum: XX.XX.20XX - XX.XX.20XX

Land Tirol - Landesstraßenverwaltung

B 171 Tiroler Straße
Km XX,XX - km XX,XX

Koordinatenpunkt in Straßenachse

Objektname

Bestandsplan

Planänderung		Datum	Bearbeiter	Prüfer
Plantitel 1 Plantitel 1 Plantitel 1 Maßstab 1:50 Planinhalt		Plan Nr. XXXX		
		Archivnummer X		
		Baujahr Z		
		Datum	XX.XX.XXXX	
		Bearbeitet	Mustermann	
Vorstand / Leiter	Sachbearbeiter	Planung	DIE ÜBEREINSTIMMUNG MIT DEM TAT- SÄCHLICH AUSGEFÜHRTEN BESTÄTIGT DER BAULEITER	



Amt der Tiroler Landesregierung
Abteilung Landesstraßen und Radwege
Sachgebiet Brücken- und Tunnelbau